

Name der Kommune (Gemeinde/Stadt)	Donauwörth, GKSt	
Amtlicher Gemeindeschlüssel (AGS)		09779131
Landkreis	Donau-Ries	
Regierungsbezirk	Schwaben	

### Abschließende Projektbeschreibung

Name Erschließungsgebiet:	Nordwest und Südwest
Ausbauender Netzbetreiber:	DSL-Mobil

**Folgende Felder sind nur bei Einteilung des Erschließungsgebiets in mehrere Lose auszufüllen:**

Name Los 1:	Nordwest
Ausbauender Netzbetreiber 1:	DSL Mobil GmbH
Name Los 2:	Südwest
Ausbauender Netzbetreiber 2:	DSL Mobil GmbH
Name Los 3:	
Ausbauender Netzbetreiber 3:	
Name Los 4:	
Ausbauender Netzbetreiber 4:	
Name Los 5:	
Ausbauender Netzbetreiber 5:	

**Datum** 31.10.2023

Abschließende Projektbeschreibung gemäß Ziffer 9 der Richtlinie zur Förderung des Aufbaus von Hochgeschwindigkeitsnetzen im Freistaat Bayern (BbR)

Kumulierte Informationen zu dem oben genannten Erschließungsgebiet / zu den oben genannten Losen

## 1. Informationen zum Projekt gem. Ziffer 9 BbR


Art des Ausbaus	Hybrid (Los 1), Hybrid (Los 2)	
Vorleistungsprodukte nach Ziffer 9 BbR i.V.m. 5.2 BbR nach ABI C 2013 25/1 (bitte bestätigen Sie nur Zugangsvarianten zu Vorleistungsprodukten passend zur Art des von Ihnen gewählten Ausbaus)	<b>FTTC</b>	
	Bestätigung	
	Zugang zu Leerrohren	ja
	entbündelter Zugang zum KVz	ja
	Bitstromzugang	ja
	<b>FTTB/FTTH</b>	
	Zugang zu Leerrohren	ja
	Zugang zu unbeschalteten Glasfaserleitung	ja
	entbündelter Zugang zum Teilnehmeranschluss	ja
	Bitstromzugang	ja
	<b>Kabelnetz</b>	
	Zugang zu Leerrohren	
	Bitstromzugang	
	<b>Passive Netzinfrastruktur</b> (nur bei FFTX/Kabel -Ausbau)	
	Zugang zu Leerrohren	ja
	Zugang zu unbeschalteten Glasfaserleitung	ja
	entbündelter Zugang zum Teilnehmeranschluss	ja
	<b>Mobile/Drahtlose Netze</b>	
	Bitstromzugang	
	gemeinsame Nutzung der physischen Masten	
Zugang zu Backhaulnetzen		
<b>Satellitenplattform</b>		
Bitstromzugang		
Falls im Falle nicht regulierter Anbieter Preise zu Vorleistungsprodukten bekannt sind, geben Sie diese bitte hier ein:	Name des Produkts	Preis in €
Höhe der (kumulierten) Wirtschaftlichkeitslücke(n)		771.000,00 €
Förderbetrag (gem. Zuwendungsbescheid)		616.800,00 €
Beihilfeintensität (staatliche und kommunale Mittel)		100 %

## 2. Grafische Darstellung des Erschließungsgebiets / der Lose inkl. geförderter Infrastruktur

Eine Darstellung des Erschließungsgebiets / der Lose <u>inkl. der geförderten Infrastruktur</u> wurde, entsprechend den Anforderungen des Hinweisdokuments (Punkt 5 der Hinweise zu einzelnen Positionen des Datenblattes), zusammen mit dieser abschließenden Projektbeschreibung an das Bayerische Breitbandzentrum als PDF <u>und</u> in einem GIS-fähigen Format (.shp, .kml/kmz, .dxf) übersandt und befindet sich im Anhang.	ja
--	----

## 3. Abschließender Hinweis

Alle Inhalte wurden mit größtmöglicher Sorgfalt und nach bestem Wissen und Gewissen erstellt. Die Informationen basieren auf den im Rahmen des Bayerischen Breitbandförderprogramms erstellten Planungsunterlagen zum Breitbandausbau in der o.g. Kommune/Stadt. Das Bayerische Breitbandzentrum übernimmt daher keinerlei Haftung für eventuelle Schäden oder Konsequenzen, die durch die direkte oder indirekte Nutzung der in diesem Dokument enthaltenen Informationen entstehen. Haftungsansprüche gegen das Breitbandzentrum, die durch die Nutzung der Inhalte bzw. durch die Nutzung fehlerhafter und unvollständiger Informationen verursacht wurden, sind grundsätzlich ausgeschlossen, sofern seitens des Breitbandzentrums kein nachweislich vorsätzliches oder grob fahrlässiges Verschulden vorliegt.

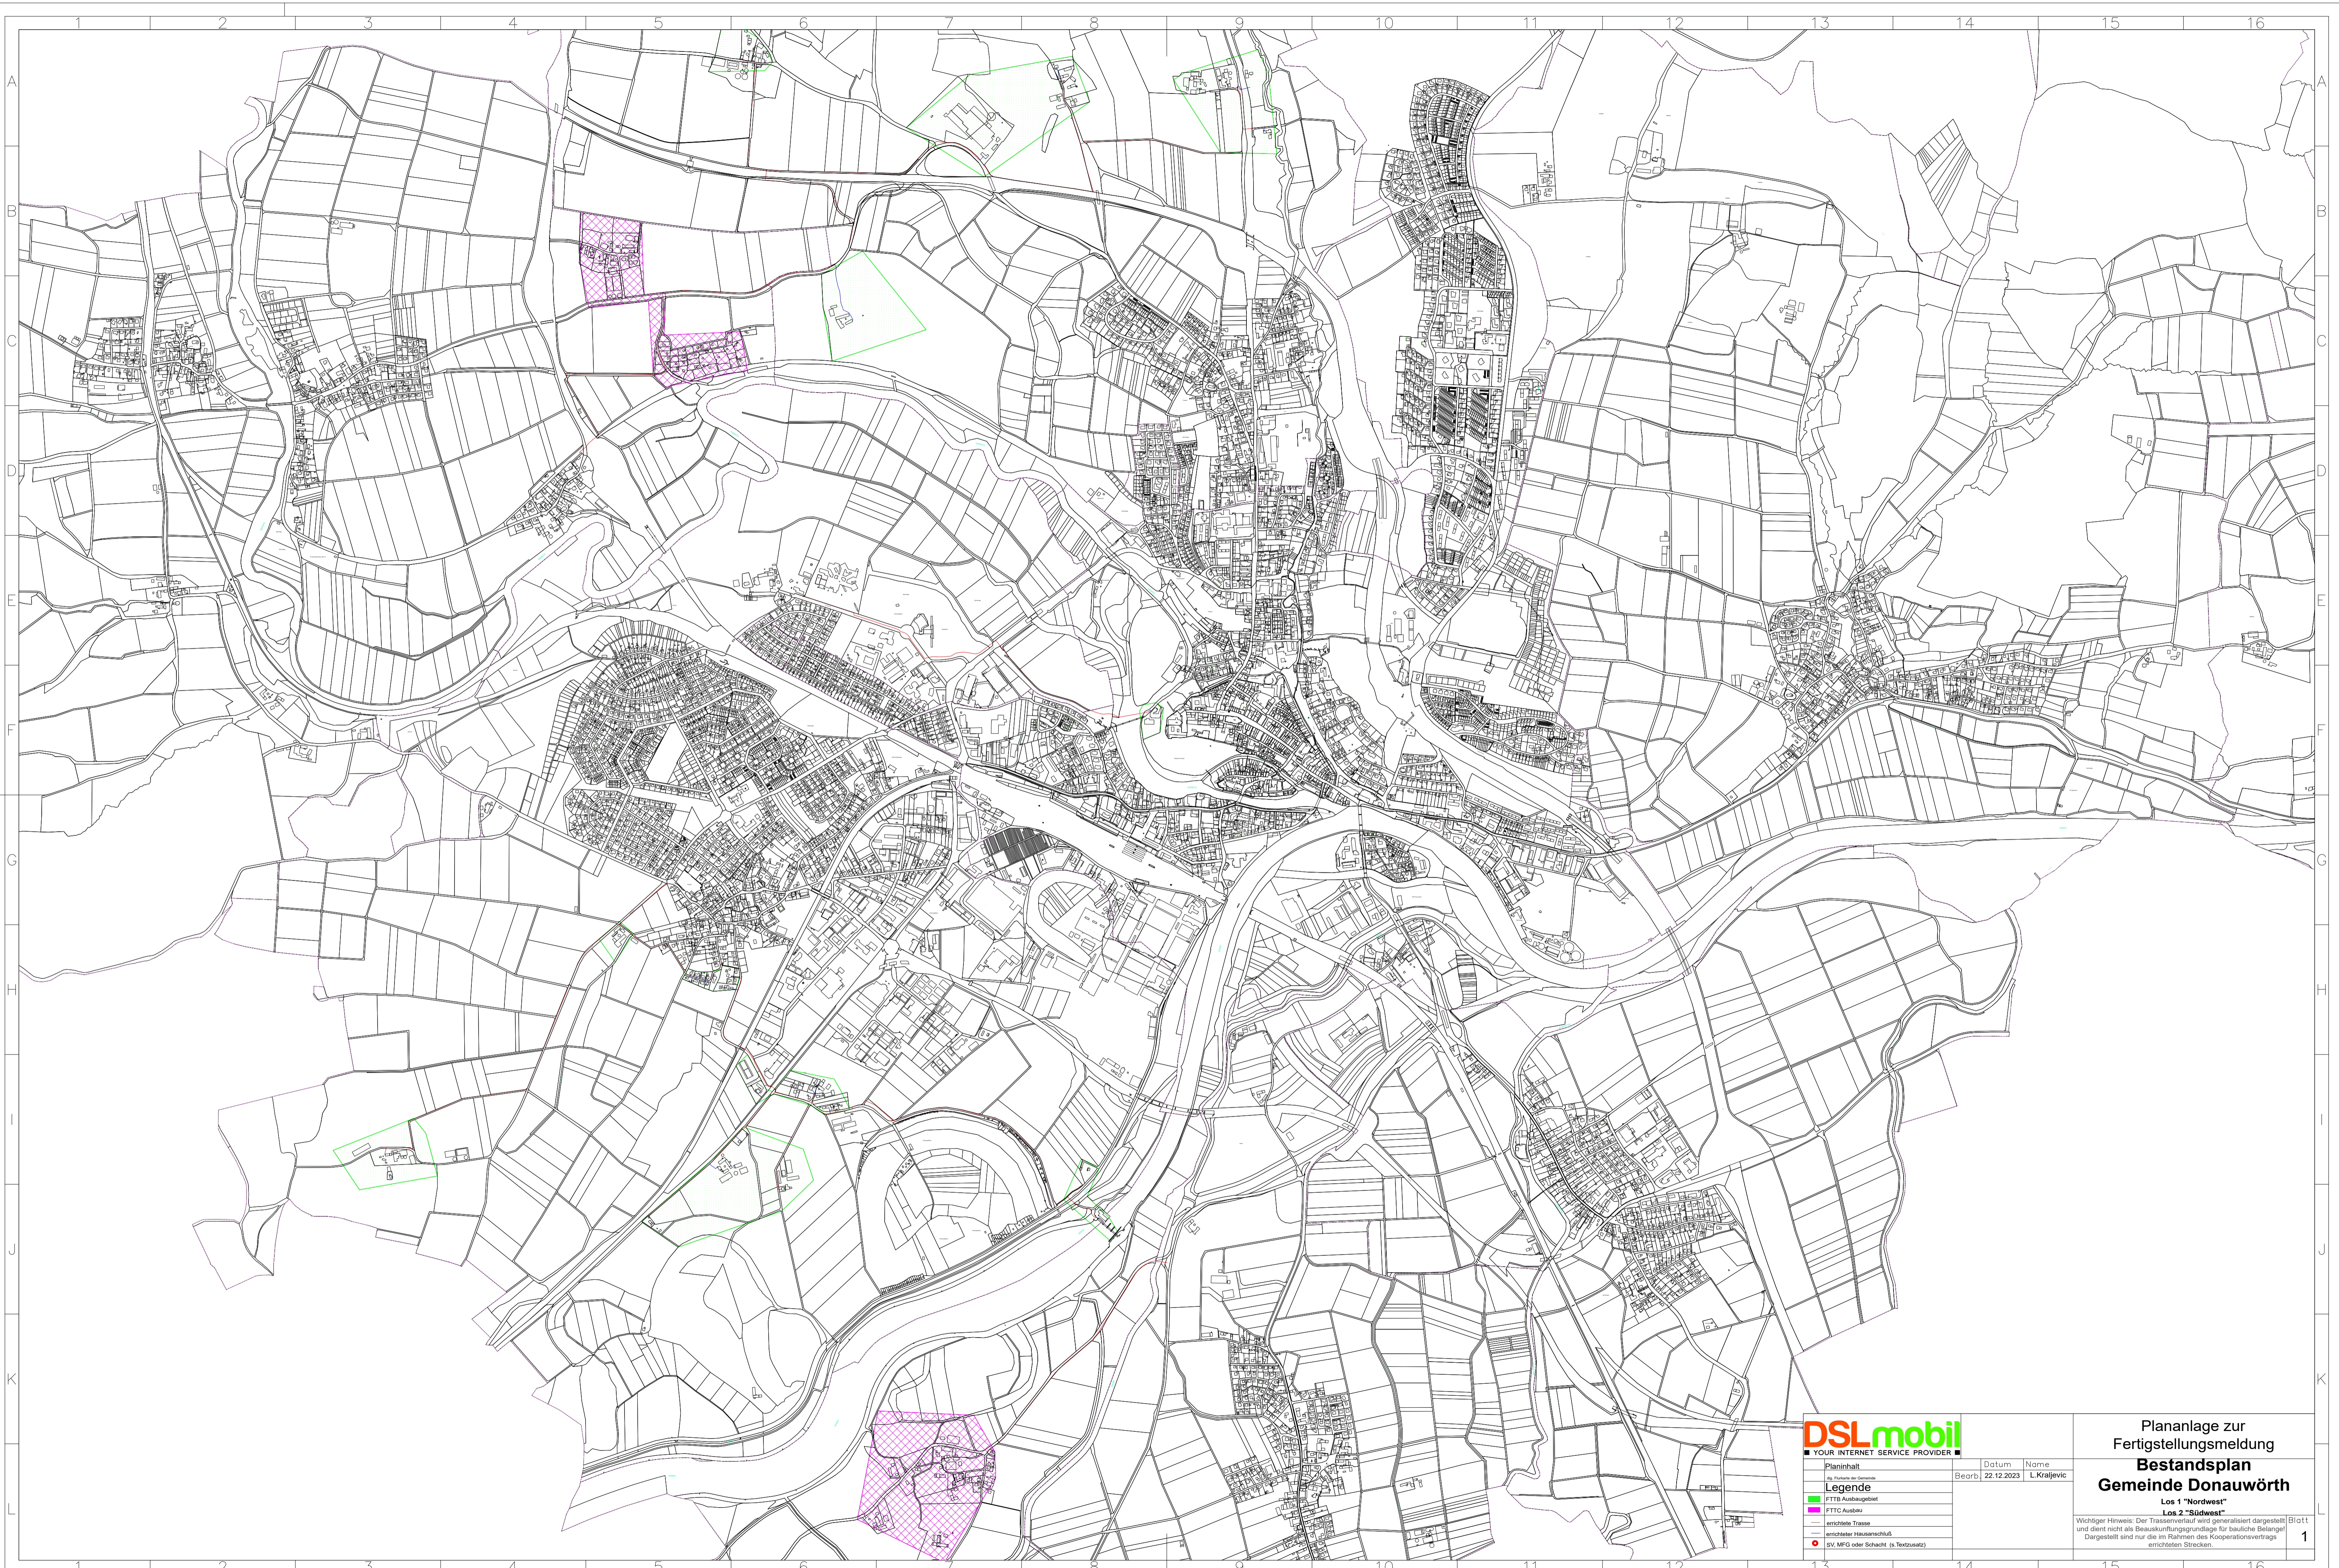

Planinhalt	Datum	Name
die Fläche der Gemeinde	Bearb: 22.12.2023	L.Kraljevic
<b>Legende</b>		
<span style="color: green;">■</span> FTTB Ausbaubereich		
<span style="color: magenta;">■</span> FTTC Ausbau		
<span style="color: red;">—</span> erschlusste Trasse		
<span style="color: blue;">—</span> erschlusste Hausanschluss		
<span style="color: red;">●</span> SV, MFG oder Schacht (s. Textzusatz)		

**Plananlage zur  
Fertigstellungsmeldung  
Bestandsplan  
Gemeinde Donauwörth**  
 Los 1 "Nordwest"  
 Los 2 "Südwest"

Wichtiger Hinweis: Der Trassenverlauf wird generalisiert dargestellt und dient nicht als Beauskunftungsgrundlage für bauliche Belange!  
 Dargestellt sind nur die im Rahmen des Kooperationsvertrags erschlossenen Strecken.