

Name der Kommune (Gemeinde/Stadt)	Donauwörth, GKSt		
Amtlicher Gemeindeschlüssel (AGS)		09779131	
Landkreis	Donau-Ries		
Regierungsbezirk	Schwaben		

Abschließende Projektbeschreibung

Name Erschließungsgebiet:	Höfebonus
Ausbauender Netzbetreiber:	DSL-Mobil

Folgende Felder sind nur bei Einteilung des Erschließungsgebiets in mehrere Lose auszufüllen:

Name Los 1:	Südost
Ausbauender Netzbetreiber 1:	DSL Mobil GmbH
Name Los 2:	Ost
Ausbauender Netzbetreiber 2:	DSL Mobil GmbH
Name Los 3:	West
Ausbauender Netzbetreiber 3:	DSL Mobil GmbH
Name Los 4:	Nordwest
Ausbauender Netzbetreiber 4:	DSL Mobil GmbH
Name Los 5:	
Ausbauender Netzbetreiber 5:	

Datum 31.10.2023

Abschließende Projektbeschreibung gemäß Ziffer 9 der Richtlinie zur Förderung des Aufbaus von Hochgeschwindigkeitsnetzen im Freistaat Bayern (BbR)

Kumulierte Informationen zu dem oben genannten Erschließungsgebiet / zu den oben genannten Losen

1. Informationen zum Projekt gem. Ziffer 9 BbR


Art des Ausbaus	FTTB-H (Los 1), FTTB-H (Los 2), FTTB-H (Los 3), FTTB-H (Los 4)	
Vorleistungsprodukte nach Ziffer 9 BbR i.V.m. 5.2 BbR nach ABI C 2013 25/1 (bitte bestätigen Sie nur Zugangsvarianten zu Vorleistungsprodukten passend zur Art des von Ihnen gewählten Ausbaus)	FTTC	Bestätigung
	Zugang zu Leerrohren	
	entbündelter Zugang zum KVz	
	Bitstromzugang	
	FTTB/FTTH	
	Zugang zu Leerrohren	ja
	Zugang zu unbeschalteten Glasfaserleitung	ja
	entbündelter Zugang zum Teilnehmeranschluss	ja
	Bitstromzugang	ja
	Kabelnetz	
	Zugang zu Leerrohren	
	Bitstromzugang	
	Passive Netzinfrastruktur (nur bei FTTX/Kabel -Ausbau)	
	Zugang zu Leerrohren	ja
	Zugang zu unbeschalteten Glasfaserleitung	ja
	entbündelter Zugang zum Teilnehmeranschluss	ja
	Mobile/Drahtlose Netze	
	Bitstromzugang	
	gemeinsame Nutzung der physischen Masten	
	Zugang zu Backhaulnetzen	
Satellitenplattform		
Bitstromzugang		
Falls im Falle nicht regulierter Anbieter Preise zu Vorleistungsprodukten bekannt sind, geben Sie diese bitte hier ein:	Name des Produkts	Preis in €
Höhe der (kumulierten) Wirtschaftlichkeitslücke(n)		788.000,00 €
Förderbetrag (gem. Zuwendungsbescheid)		630.400,00 €
Beihilfeintensität (staatliche und kommunale Mittel)		100 %

2. Grafische Darstellung des Erschließungsgebiets / der Lose inkl. geförderter Infrastruktur

Eine Darstellung des Erschließungsgebiets / der Lose inkl. der geförderten Infrastruktur wurde, entsprechend den Anforderungen des Hinweisdokuments (Punkt 5 der Hinweise zu einzelnen Positionen des Datenblattes), zusammen mit dieser abschließenden Projektbeschreibung an das Bayerische Breitbandzentrum als PDF und in einem GIS-fähigen Format (.shp, .kml/kmz, .dxf) übersandt und befindet sich im Anhang.	ja
--	----

3. Abschließender Hinweis

Alle Inhalte wurden mit größtmöglicher Sorgfalt und nach bestem Wissen und Gewissen erstellt. Die Informationen basieren auf den im Rahmen des Bayerischen Breitbandförderprogramms erstellten Planungsunterlagen zum Breitbandausbau in der o.g. Kommune/Stadt. Das Bayerische Breitbandzentrum übernimmt daher keinerlei Haftung für eventuelle Schäden oder Konsequenzen, die durch die direkte oder indirekte Nutzung der in diesem Dokument enthaltenen Informationen entstehen. Haftungsansprüche gegen das Breitbandzentrum, die durch die Nutzung der Inhalte bzw. durch die Nutzung fehlerhafter und unvollständiger Informationen verursacht wurden, sind grundsätzlich ausgeschlossen, sofern seitens des Breitbandzentrums kein nachweislich vorsätzliches oder grob fahrlässiges Verschulden vorliegt.

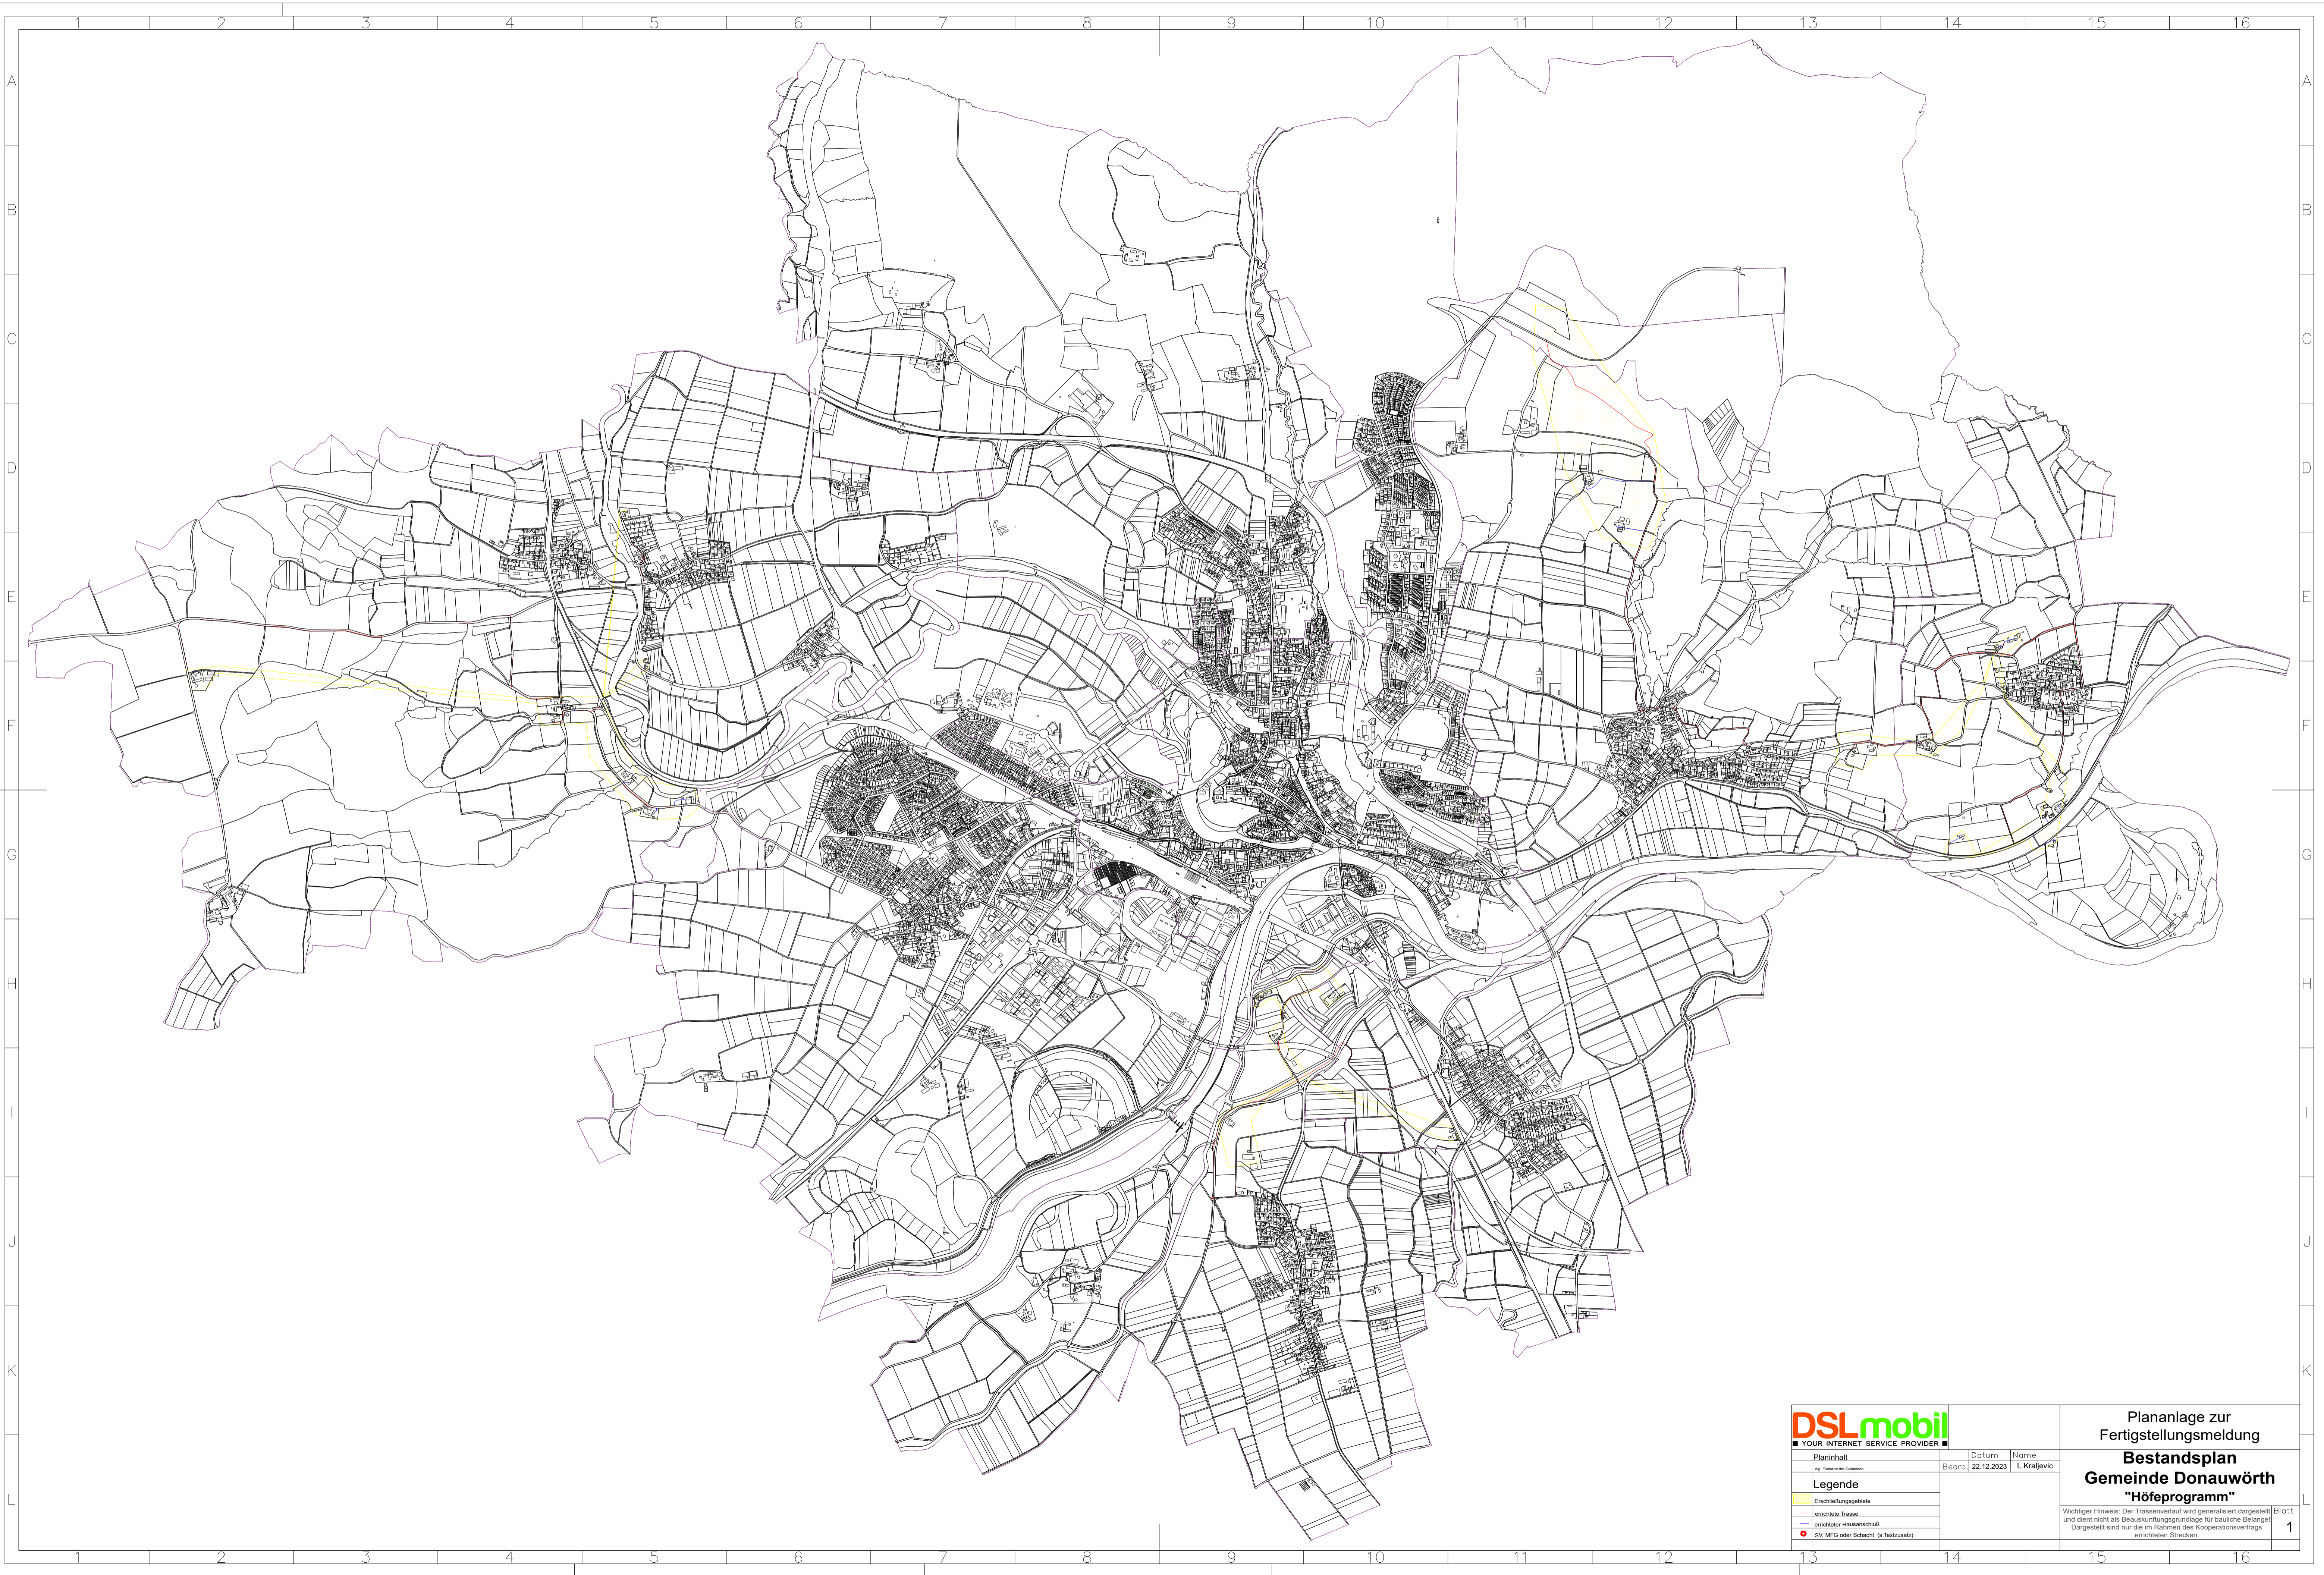

DSL mobil
YOUR INTERNET SERVICE PROVIDER

Planinhalt	Datum	Name
Obj. Rückmeldung Gemeinde	Bearb. 22.12.2023	L. Kraljevic

Legende

- Erschließungsgebiete
- erschlossene Trasse
- anzufragende Hausanschluss
- svz. MFG oder Schacht (s. Textzusatz)

Plananlage zur
Fertigstellungsmeldung
Bestandsplan
Gemeinde Donauwörth
"Höfeprogramm"

Wichtiger Hinweis: Der Trassenverlauf wird generalisiert dargestellt und dient nicht als Beauskunftungsgrundlage für bauliche Belange! Dargestellt sind nur die im Rahmen des Kooperationsvertrags erschlossenen Strecken.